2. Änderung zum
Bebauungsplan der Gemeinde Schönwalde "Strandbad Schönwalde"

PLANZEICHNUNG - TEIL A -

MASZSTAB 1 : 500

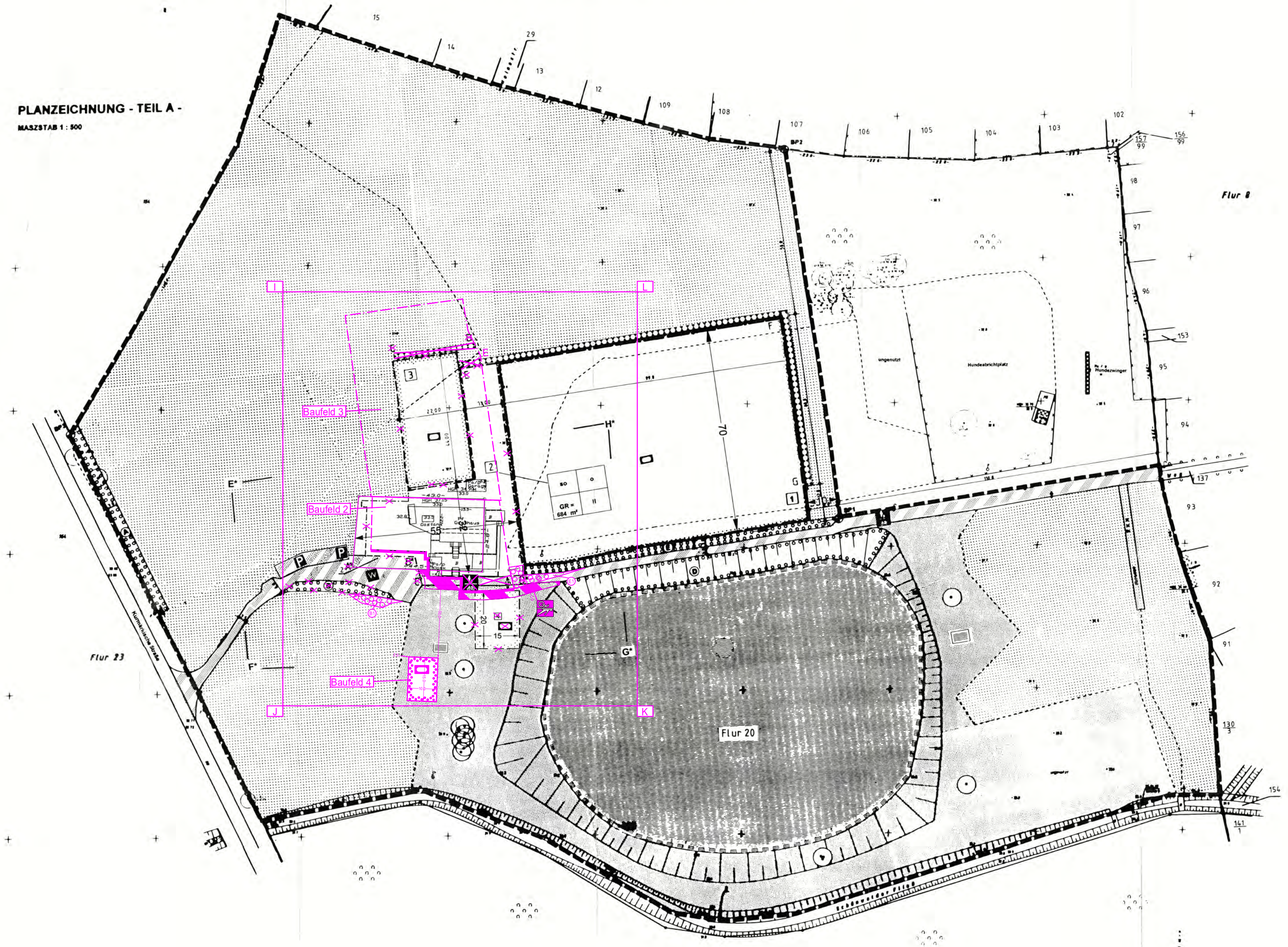

Rechtsgrundlagen

Der vorliegende Bebauungsplan wird auf der Grundlage der folgenden Gesetze und Verordnungen erstellt:

- Baugesetzbuch (BauGB) in der Neufassung vom 27. August 1997 (BGBl. I S. 2141, 1998 I S.137, zuletzt geändert durch Art 12 des GUVrVerkAndG vom 23.07.2002 (BGBl. IS. 2850)
- Baunutzungsverordnung (BauNVO) in der Fassung der Bekanntmachung vom 23. Januar 1990 (BGBl. I S. 127), zuletzt geändert durch Artikel 3 des Gesetzes zur Erleichterung von Investitionen und der Ausweisung und Bereitstellung von Wohnbauland vom 22. April 1993 (BGBl. I S. 466).
- Planzeichenverordnung (PlanzV) vom 18. Dezember 1990 (BGBl. I S. 58).
- Gesetz über Naturschutz und Landschaftspflege (Bundesnaturschutzgesetz - BNatSchG) in der Fassung der Bekanntmachung vom 25. März 2002 (Art.1 des BNatschGNeuregG) (BGBl. I S. 1193).
- Gesetz über den Naturschutz und die Landschaftspflege im Land Brandenburg (Brandenburgisches Naturschutzgesetz - BbgNatSchG) vom 25. Juni 1992 (GVBl. I/92, S. 208), zuletzt geändert durch das 2. Änderungsgesetz vom 26. April 2004 (GVBl. I/2004, S. 106).
- Brandenburgische Bauordnung (BbgBO) in der Neufassung vom 16. Juli 2003. (Gesetz- und Verordnungsblatt für das Land Brandenburg I S. 210).
- Waldgesetz des Landes Brandenburg (LWaldG) vom 20. April 2004 (GVBl. I S. 137).

B. Oehme
Bürgermeister
Schönwalde, den 21.04.05

ZEICHENERKLÄRUNG

ALLGEMEIN

BAURECHT

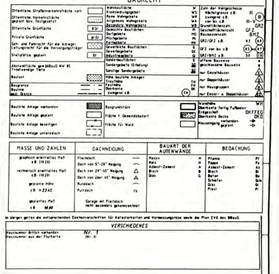










Amtlicher Lageplan

- zum Bauantrag entspr
§ 2(2) Pkt. 1-6, 8 und 10 BauVorlV

Bauplanungsrecht

Das Grundstück befindet sich außerhalb eines im Zusammenhang bebauten Ortsteiles.
Das Grundstück ist unbeplant
Eine zulässige Bebauung richtet sich nach § 35 BauGB.

Maßstab 1:500

0 12,5 25 10 20 30 40 50

Nur zur Information

Uwe Nedel
Öffentlich bestellter Vermessungsingenieur
Friedrich-Engels-Straße 71 - 73
14 532 Stahnsdorf b. Berlin

Katasternachweis vom 17.04.97
Messung vom 08.09.97
Projekt vom eingetragen am
Projektänderung vom eingetragen am
Teilungsentwurf eingetragen am

Bauherr/ent

	Datum	Name
Gez.	09/97	Wagert
Kontr.	09/97	Bruder
Ord.	09/97	Jaehne

Urheberrechtlich geschützt
Verwahrfaltung verboten

Gefertigt nach örtlicher Messung und amtlichen Unterlagen

Die Übereinstimmung des Planinhaltes mit der Örtlichkeit und den Katasternachweis wird hiermit bescheinigt

Falkensee, den 11.09.97

U. Nedel
i. Öffentlich bestellter Vermessungsingenieur i

Katasteramt Havelland
Gemeinde Schönwalde
Gemarkung Schönwalde
Flur 20 Flurstücke 1, 2
Lagemaßstab 1:500 Höhenmaßstab 1:1000 Blatt 1
Auftrags-Nr. 97 03 107

VERFAHRENSVERMERKE

01. Aufgestellt aufgrund des Aufstellungsbeschlusses der Gemeindevertretung vom 23.05.97
Die ortsübliche Bekanntmachung des Aufstellungsbeschlusses ist am 03.06.97 erfolgt.
Schönwalde, den 09.06.97

(Unterschrift)
- Der Bürgermeister -

(Unterschrift)
- Vors. der Gemeindevertretung -

02. Die für Raumordnung und Landesplanung zuständige Stelle ist gemäß Landesplanungsvertrag vom 6. April 1995 (GVBl. Brandenburg I S. 210) beteiligt worden.
Schönwalde, den 09.06.97

(Unterschrift)
- Der Bürgermeister -

03. Die frühzeitige Bürgerbeteiligung nach § 3 Abs. 1 Satz 1 BauGB ist am 03.-09.06 durchgeführt worden.
Schönwalde, den 09.06.97

(Unterschrift)
- Der Bürgermeister -

04. Die von der Planung betroffene Träger öffentlicher Belange sind mit Schreiben vom 30.06.97 zur Abgabe einer Stellungnahme aufgefordert worden.
Schönwalde, den .....

(Unterschrift)
- Der Bürgermeister -

05. Die Gemeindevertretung hat am 09.06.97 den Entwurf des Bebauungsplanes mit Begründung beschlossen und zur Auslegung bestimmt.
Schönwalde, den 09.06.97

(Unterschrift)
- Der Bürgermeister -

(Unterschrift)
- Vors. der Gemeindevertretung -

06. Der Entwurf des Bebauungsplanes, bestehend aus der Planzeichnung - TEIL A -, dem Text - Teil B - und der Begründung, hat gemäß § 3 Abs. 2 BauGB für die Zeit vom 30.06.97 bis zum 31.07.97, während folgender Zeiten (Tag: Stunde): Di. 9-12 u. 13-18 Uhr, Do. 9-12 u. 13-18 Uhr öffentlich ausgelegen. Die öffentliche Auslegung ist mit dem Hinweis, daß Anregungen während der Auslegungszeit von jedermann schriftlich oder zur Niederschrift vorgebracht werden können, am 16.06.97 ortsüblich bekannt gemacht worden.
Schönwalde, den 09.06.97

(Unterschrift)
- Der Bürgermeister -

07. Die verwendete Planunterlage enthält den Inhalt des Liegenschaftskatasters und wurde die planungserheblichen baulichen Anlagen sowie Straßen, Wege und Plätze vollständig nach Art zu lässschnitt der planungserheblichen Bestandteile geometrisch einwandfrei. Die Übereinstimmung der neuzubildenden Grenzen ist die Örtlichkeit ist einwandfrei möglich.
Falkensee, den 8.6.97

(Siegel) (Unterschrift)
- Öffentlich bestellter Vermessungsingenieur -

08. Die Gemeindevertretung hat die vorgebrachten Anregungen der Bürger sowie die Stellungnahmen der Träger öffentlicher Belange am 09.06.97 geprüft. Das Ergebnis ist mitgeteilt worden.
Schönwalde, den 09.06.97

(Unterschrift)
Der Bürgermeister -

(Unterschrift)
- Vors. der Gemeindevertretung -

09. Der Bebauungsplan, bestehend aus der Planzeichnung - TEIL A - und dem Text - TEIL B -, wurde am 09.06.97 von der Gemeindevertretung als Satzung beschlossen. Die Begründung zum Bebauungsplan wurde mit Beschluß der Gemeindevertretung vom 09.06.97 gebilligt.
Schönwalde, den 09.06.97

(Unterschrift)
- Der Bürgermeister -

(Unterschrift)
- Vors. der Gemeindevertretung -

10. Die Genehmigung dieser Bebauungsplansatzung, bestehend aus der Planzeichnung - TEIL A - und dem Text - TEIL -B-, wurde mit Verfügung der höheren Verwaltungsbehörde vom ..... Az: ..... mit Nebenbestimmungen und Hinweisen - erteilt.
Rathenow, den .....

(Unterschrift)
- Landkreis Havelland -

11. Die Nebenbestimmungen wurden durch den satzungsändernden Beschluß der Gemeindevertretung vom ..... erfüllt, die Hinweise sind beachtet. Das wurde mit Verfügung der höheren Verwaltungsbehörde vom ..... Az: ..... bestätigt.
Schönwalde, den .....

(Unterschrift)
- Der Bürgermeister -

(Unterschrift)
- Vors. der Gemeindevertretung -

12. Die Bebauungsplansatzung, bestehend aus der Planzeichnung - TEIL A - und dem Text - TEIL B -, wurde ausgefertigt.
Schönwalde, den .....

(Unterschrift)
- Der Bürgermeister -

13. Die Erteilung der Genehmigung des Bebauungsplanes sowie die Stelle, bei der der Plan auf Dauer während der Dienststunden von jedermann eingesehen werden kann und hierüber den Inhalt Auskunft zu erteilen ist, sind am ..... ortsüblich bekannt gemacht worden. In der Bekanntmachung ist auf die Geltendmachung der Verletzung von Verfahren und Formvorschriften und von Mängeln der Abwägung sowie auf die Rechtsfolgen (§ 215 Abs. 2 BauGB) und weiter auf Fälligkeit und Erlöschen von Entschädigungsansprüchen (§ 44 BauGB) hingewiesen worden. Die Satzung ist am ..... in Kraft getreten.
Schönwalde, den .....

(Unterschrift)
- Der Bürgermeister -

ZEICHENERKLÄRUNG

I. ZEICHNERISCHE FESTSETZUNGEN

(1)	Art der baulichen Nutzung	§ 9 Abs. 1 Nr. 1 BauGB §§ 1-11 BauNVO
SO	Sondergebiet	§ 10 BauNVO
	Zweckbestimmung Freizeit, Erholung, Sport	
(2)	Maß der baulichen Nutzung	§ 9 Abs. 1 Nr. 1 BauGB § 16 BauNVO
GR 550 m²	Grundfläche der baulichen Anlagen z.B. 550 m²	§ 16 Abs. 3 BauNVO i.V.m § 19 BauNVO
I	Zahl der Vollgeschosse als Hochstmaß z.B. I	§ 16 Abs. 2 BauNVO i.V.m § 20 BauNVO
	Bauweise, Baulinien, Baugrenzen	§ 9 Abs. 1 Nr. 2 BauGB §§ 22 und 23 BauNVO
o	offene Bauweise	§ 22 Abs. 1 u. 2 BauNVO
	Baugrenze	§ 23 Abs. 1 und 3 BauNVO
1	Nummerierung der Baufenster, z.B. 1	
	Einrichtungen und Anlagen zur Versorgung mit Gütern und Dienstleistungen des öffentlichen und privaten Bereichs, Flächen für den Gemeinbedarf, Flächen für Sport- und Spielanlagen	§ 9 Abs. 1 Nr. 5 BauGB
	Sportanlagen	
	Verkehrsflächen	§ 9 Abs. 1 Nr. 11 BauGB
	Verkehrsflächen besonderer Zweckbestimmung	
W	Wirtschaftsweg	
P	Parkfläche	
	Fußgänger- und Radfahrerweg	
	Straßenbegrenzungslinie auch gegenüber Verkehrsflächen besonderer Zweckbestimmung	
	Grünflächen	§ 9 Abs. 1 Nr. 15 BauGB
	öffentlicher Badeplatz / Liegewiese	
	Wasserflächen und Flächen für die Wasserwirtschaft, den Hochwasserschutz und die Regelung des Wasserabflusses	§ 9 Abs. 1 Nr. 16 BauGB
	Wasserflächen	
	Flächen für die Landwirtschaft und Wald	§ 9 Abs. 1 Nr. 18 BauGB
	Flächen für Wald	
	Planungen, Nutzungsregelungen, Maßnahmen und Flächen für Maßnahmen zum Schutz, zur Pflege und zur Entwicklung von Boden, Natur und Landschaft	§ 9 Abs. 1 Nr. 20, 25 BauGB
	Umgrenzung von Flächen zum Anpflanzen von Bäumen, Sträuchern und sonstigen Bepflanzungen	§ 9 Abs. 1 Nr. 25 a BauGB
	Erhaltung: Bäume	
	Sonstige Planzeichen	
	Umgrenzung der Flächen für Nutzungsbeschränkungen oder für Vorkehrungen zum Schutz gegen schädliche Umwelteinwirkungen im Sinne des Bundes-Immissionsschutzgesetzes	§ 9 Abs. 1 Nr. 24 BauGB
	Grenze des räumlichen Geltungsbereiches des Bebauungsplanes	§ 9 Abs. 7 BauGB
15	Maßzahlen für die Vermaßung der zeichnerischen Festsetzungen, z. B. 3.0, Angabe in Meter	
BP 1	Bezugspunkt für die Vermaßung, z.B. BP 1	

II. NACHRICHTLICHE ÜBERNAHME — § 9 Abs. 6 BauGB

Umgrenzung von Schutzgebieten und Schutzobjekten im Sinne des Naturschutzrechts — § 9 Abs. 6 BauGB

Fußschema der Nutzungsschablone

1	1 Art der Nutzung
2	2 Bauweise
3	3 Grundfläche der baulichen Anlage
4	4 Zahl der Vollgeschosse

ZEICHENERKLÄRUNG 2. ÄNDERUNG

- Baugrenze
- Bezeichnung der Abgrenzungen des Geltungsbereiches der 2. Änderung
- Straßenbegrenzungslinie
- Verkehrsfläche besondere Zweckbestimmung: Wirtschaftsweg W
- Fläche für Gemeinbedarf, Zweckbestimmung: Sportanlage
- Streichung zeichnerischer Festsetzungen
- Bezeichnung der Baufelder
- Umgrenzung von Anpflanzungen
- Verkehrsfläche besondere Zweckbestimmung
- Vermaßung

- Teil B -

TEXTLICHE FESTSETZUNGEN

Der Geltungsbereich der 2. Änderung wird in der Planzeichnung – Teil A – durch die Punkte I – J – K – L – I bestimmt.

I. **Bauplanungsrechtliche Festsetzungen**
§ 9 Abs. 1 Bau GB

1.0 **Weitere Arten der Nutzung**

1.1.1 Die Baugrenze zwischen den Punkten A* - B* - C* - D* ist zugleich Straßenbegrenzungslinie.
§ 9 Abs. 1 Nr. 11 BauGB

2.0 **Der Geltungsbereich der 1. Änderung wird in der nebenstehenden Planzeichnung – Teil A – durch die Punkte E* - F* - G* - H* - E* bestimmt.**

3.0 **Im Geltungsbereich der 1. Änderung gelten mit Ausnahme der in der nebenstehenden Planzeichnung – Teil A – festgesetzten Inhalte und der o.g. Festsetzungen alle bisherigen Festsetzungen und baulichen Vorschriften des genehmigten Bebauungsplanes der Gemeinde Schönwalde „Strandbad Schönwalde" fort.**

BAUPLANUNGSRECHTLICHE FESTSETZUNGEN

Der Geltungsbereich der 2. Änderung wird in der Planzeichnung – Teil A – durch die Punkte I – J – K – L – I bestimmt.

Im Geltungsbereich der 2. Änderung gelten mit Ausnahme der in der Planzeichnung – Teil A – festgesetzten Inhalte und der nachfolgenden textlichen Festsetzungen alle bisherigen Festsetzungen und baulichen Vorschriften des genehmigten Bebauungsplanes der Gemeinde Schönwalde-Glien „Strandbad Schönwalde" fort.

Die folgende textliche Festsetzung 1.0 des Ursprungsbebauungsplans „Strandbad Schönwalde" wird gestrichen:

Im Baufeld 3 sind zulässig:
1. Gaststätten
2. Cafehäuser
3. Räume für Sonderanlagen
4. Sportplatz

Die textliche Festsetzung 1.0 des Bebauungsplans „Strandbad Schönwalde" wird wie folgt ersetzt:

Der Geltungsbereich der 1. Änderung wird festgesetzt als Gemeinbedarfsfläche (Baufeld 1) und Baufeld 4), und als sonstiges Sondergebiet (Baufeld 2) dieses ersetzen Abgrenzungen die in Teil A der Planzeichnung bestimmten Baufelder 2, 3 und 4 sind.

Im Baufeld 2 sind zulässig:
1. Gaststätten
2. Dorfgemeinschaftshaus mit Bistro
3. Räume für Sonderanlagen
4. Sportplatz
5. Im Baufeld 3 sind zulässig
6. Sportanlage

Im Baufeld 4 ist zulässig
Sportanlage

Gemeinde Schönwalde- Glien
OT Schönwalde Siedlung
2. ÄNDERUNG ZUM BEBAUUNGSPLAN
"Strandbad Schönwalde"

Planbereich:	Gemarkung Schönwalde Flur 20 Flurstücke 1 und 2
Planungsgrundlage:	Bebauungsplan "Strandbad Schönwalde" Maßstab 1: 500
Planungsstand:	Vorentwurf, 15.02.2005

Planverfasser:

IGF
IngenieurGesellschaft Falkenrehde mbH
Dallmannstr.Schloß Briese 32 - 14641 Falkenrehde - Tel. 03321 502500-501

In Zusammenarbeit mit: Büro für Umweltplanung, Frank Schulze, Paulinenaue